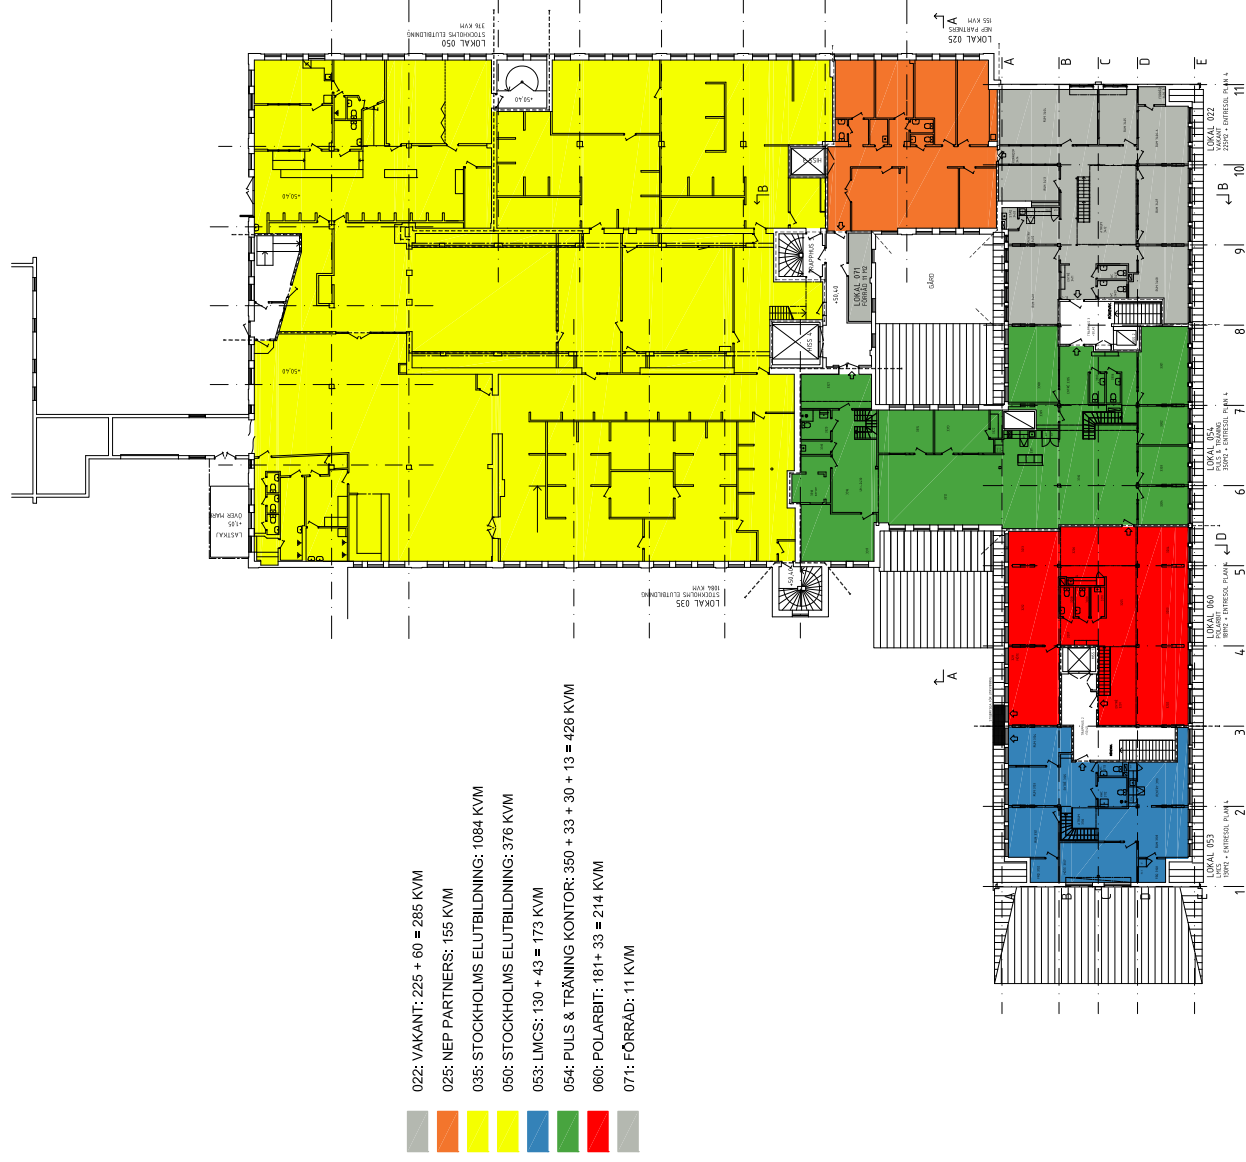


BET	ART	ANMÄRKNING ARS	DATUM	SKA
RELATIONSHANDLING				
LINCOTIMOTEJEN AB				
A		FÖLJEN ARBETSKONTOR TEL 08-467 98 80		
K				
V				
S				
H				
F				
FÖRSTÄMMAN		REDAV AV		
FÖRSTÄMMAN		HANDLEDARE		
		REDAV AV		
DATUM		P FÖLJEN		
2012-01-11		S		
TIMOTEJEN 20, STOCKHOLM				
HUS A, B, C, D				
PLAN 3				
SKALA	1:500	REDAV AV	FÖRSTÄMMAN	BET
A4-1:200	A4-1:200	A4.0-1-103		