




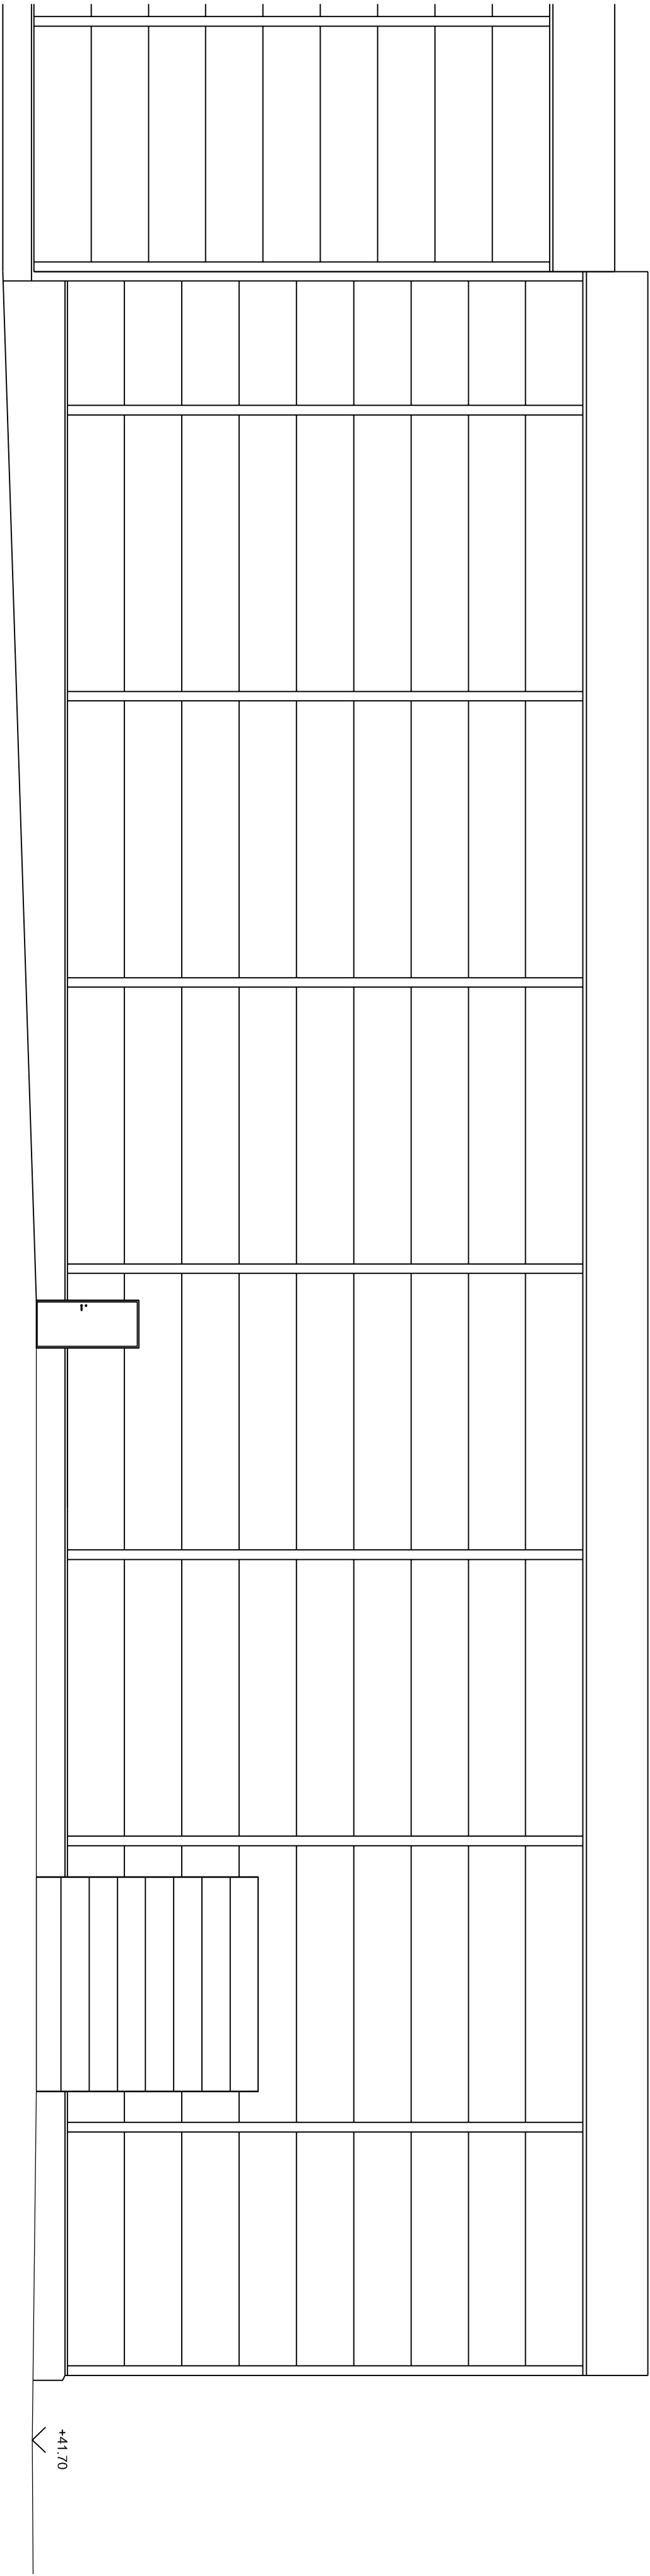


FASAD MOT SYDOST
SKALA 1:100

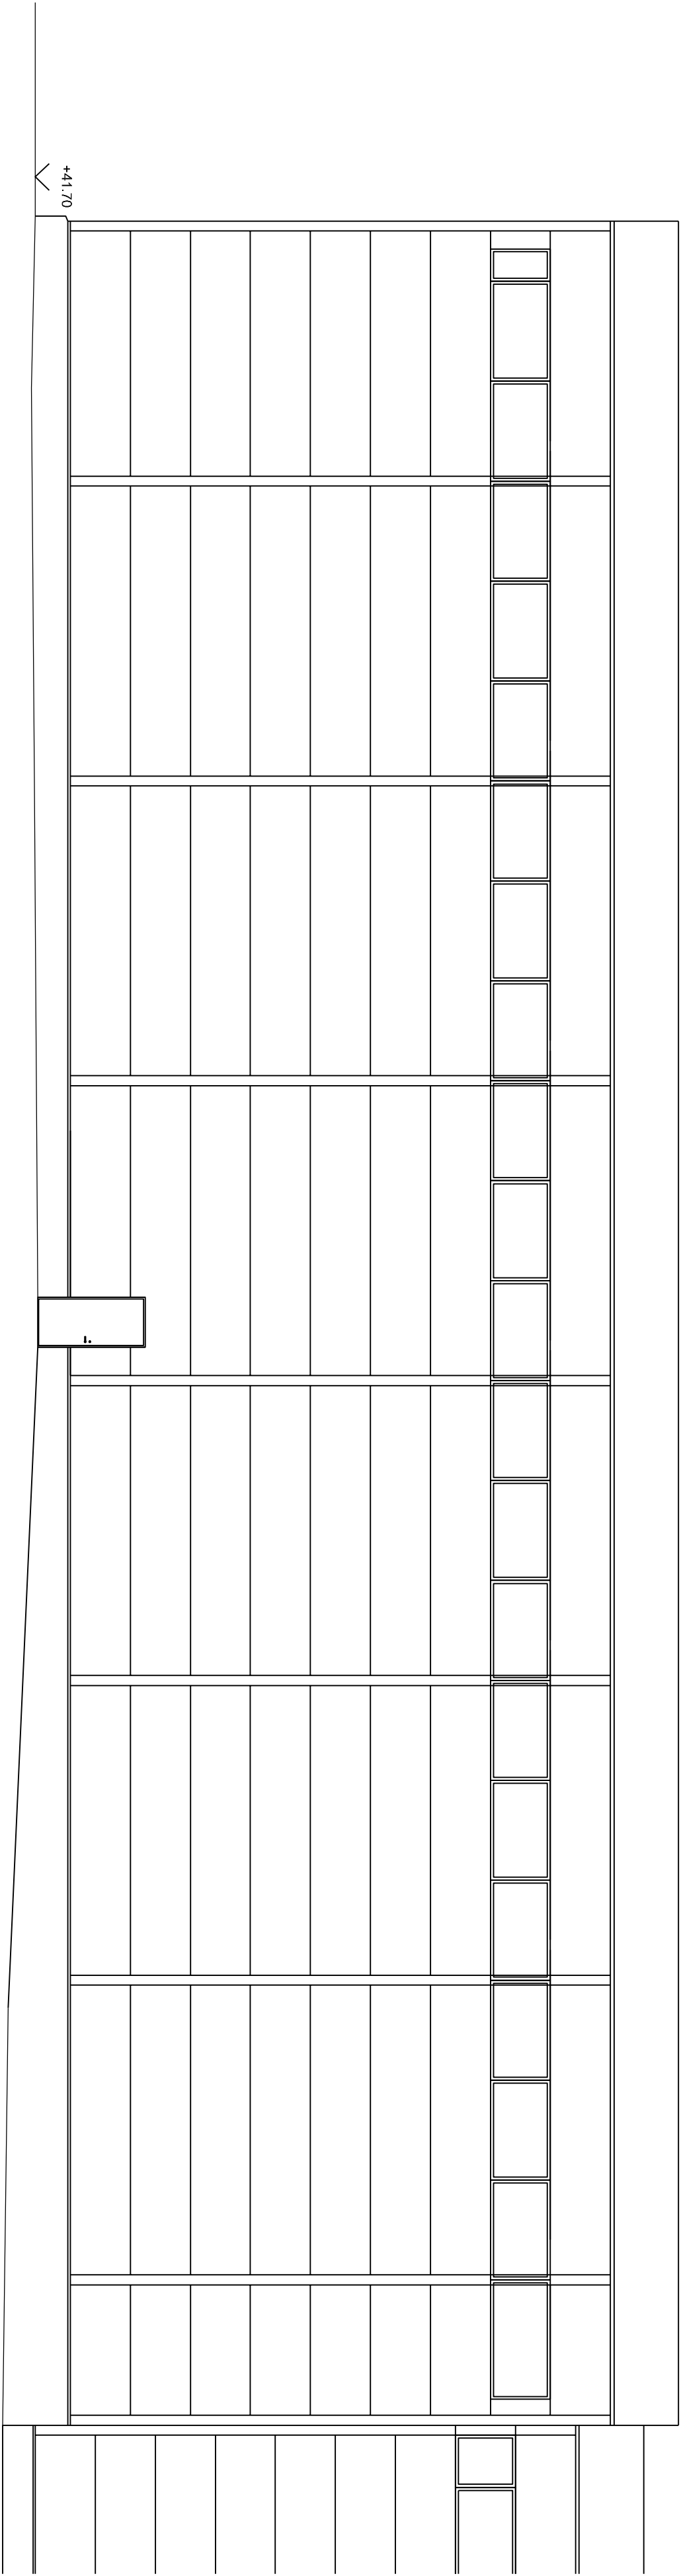

FASAD MOT NORDVÄST
SKALA 1:100

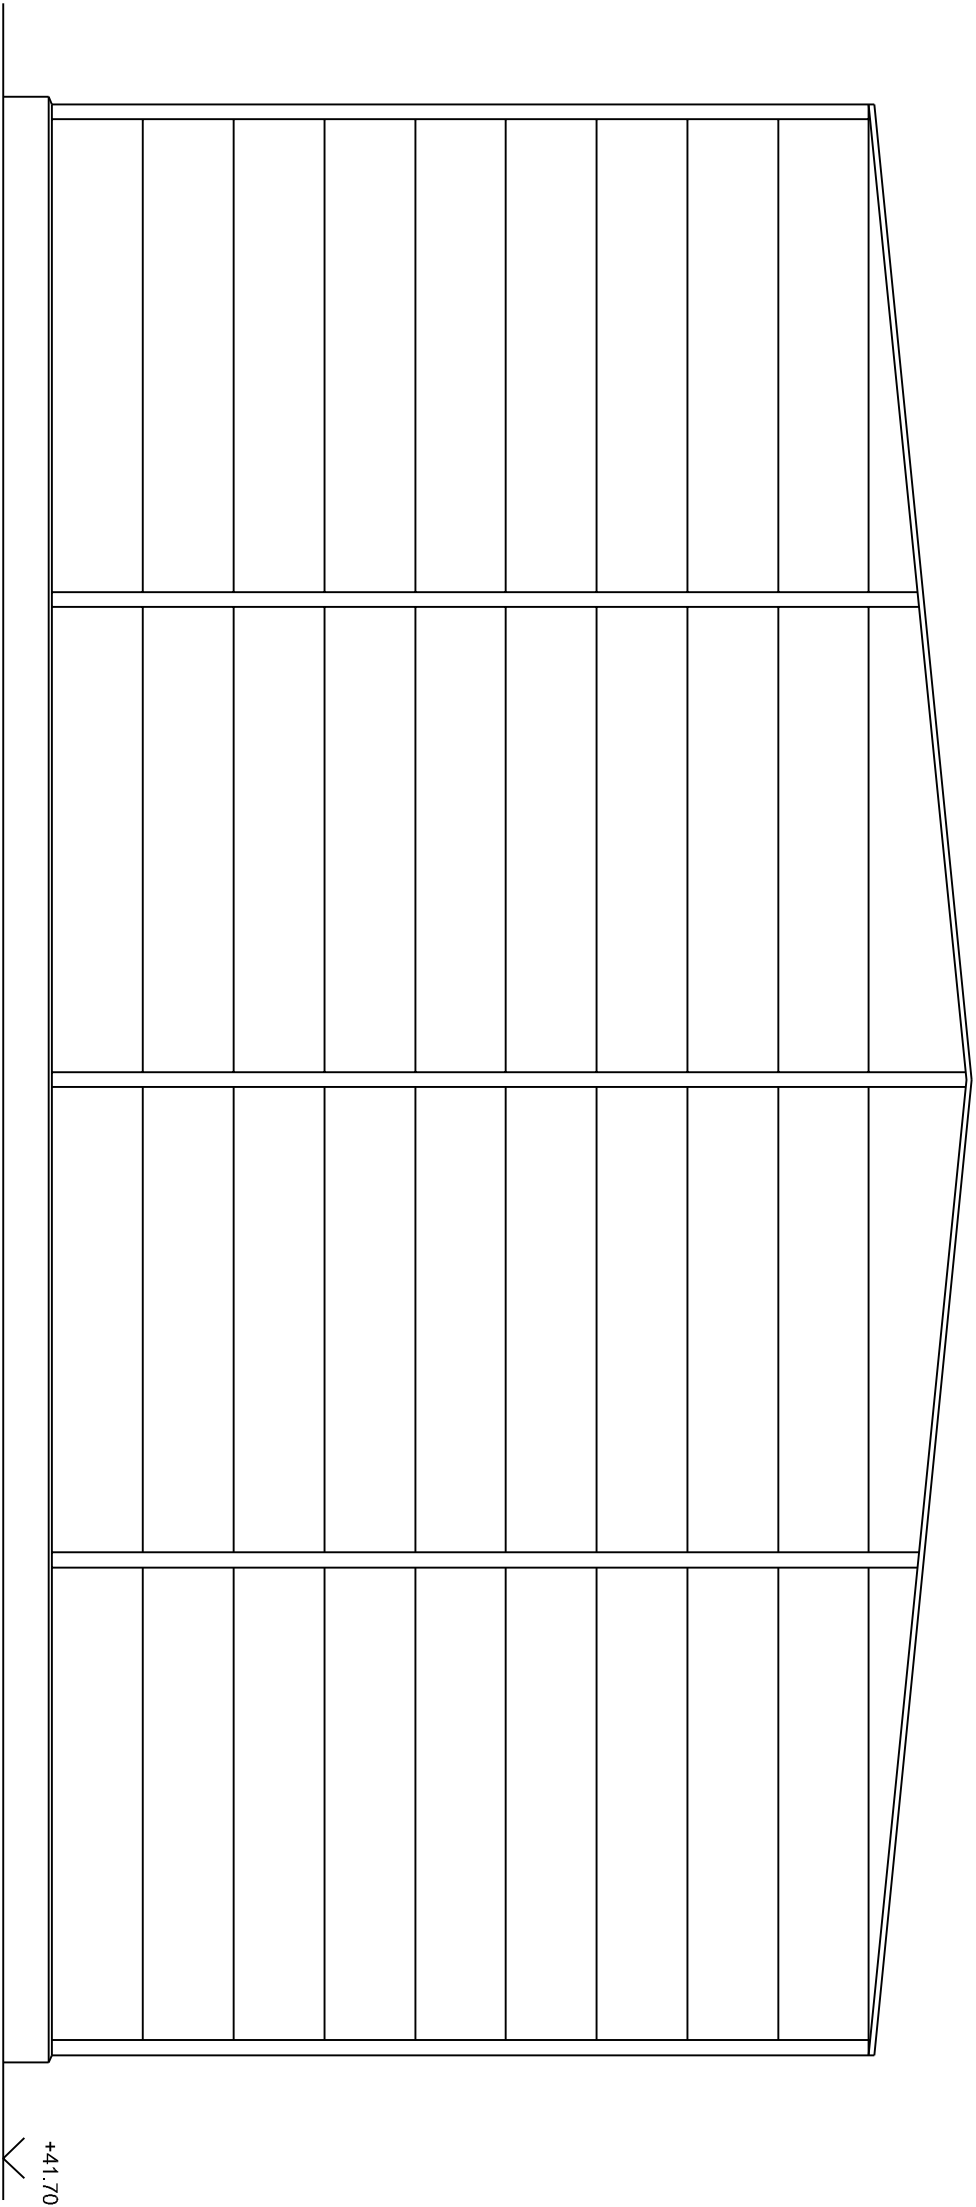

FASAD MOT NORDÖST
SKALA 1:100

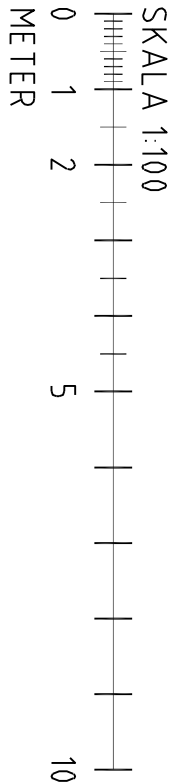

SKALA 1:100
0 1 2 5 10
METER

BET	AMT	ANFÖRAREN	SON	DATUM	
RELATIONSHANDLING					
PADELHALL					
PROJEKT BYGGGAREN					
UPPDRAGS NR	RIKAD AV	HANDLÄGGARE			
4.020012	HANDERSSON	A. NERG			
DATUM	ANSVARIG	TEK. RÖRNING			
2021-09-01	HÅKAN SVENSSON	TEL. 0718185139			
ÖSTERÅKER, BRÄNNBACKEN 114					
NYBYGGNAD AV PADELHALL					
FASADER, TILLBYGGNAD					
SKALA (A1/A3)	NUMMER	BET			
1:100/1:200	A-40-3-101				

Fastec
BOX 709, 931 27 SKELLEFTÅ
TEL. 0910 878 50, FAX 0910 878 59