
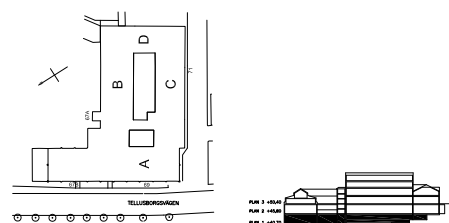


FÖRKLARINGAR

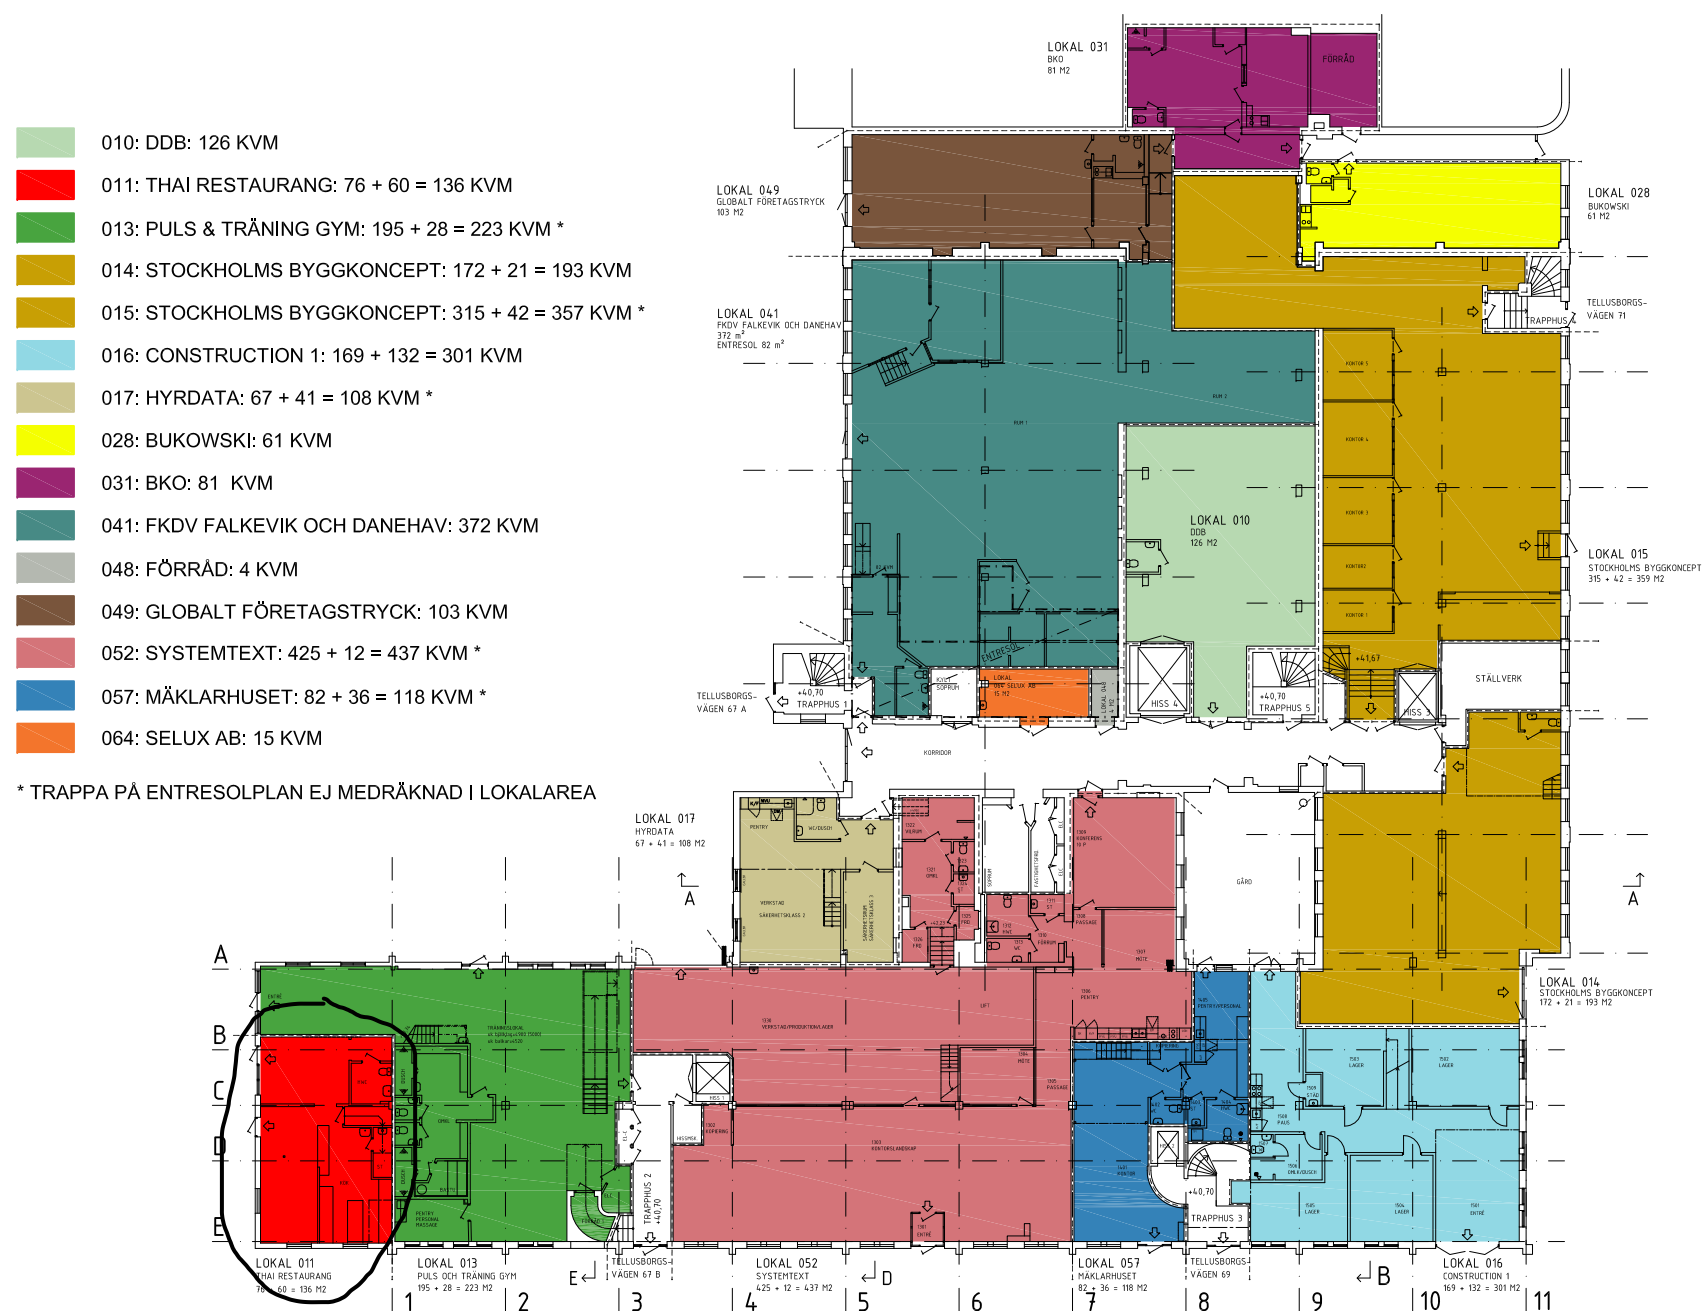

B	ALLMÄN UPPDATERING		2016-02-24	PS
C	ALLMÄN UPPDATERING		2014-05-28	PS
A	CONSTRUCTION 1		2012-01-31	PS
BET	ANT	ÄNDRINGEN AVSER	DATUM	SIGN
RELATIONSHANDLING				
LINCOTIMOTEJEN AB				
A		FRÖLÉNS ARKITEKTKONTOR TEL 08-667 98 80		
K				
VS				
V				
E				
M				
FÖRETAGSNAMN		TEL 000-000000 FAX 000-0000		
PROJEKTNUMMER	RITAD AV PS		HANDLÄGGARE	
DATUM 2012-01-11	ANSVARIG P. FRÖLÉN			
TIMOTEJEN 20, STOCKHOLM				
HUS A, B, C, D			DICPLIN	
PLAN 1			A	
LOKALHYRESGÄSTER				
SKALA A3-14.00 A1-1:200	BSAB-kod	RITINGSNUMMER		BE
		A4-01-101		