


Lokal på Bredängstorget 1, 127 34 Skärholmen

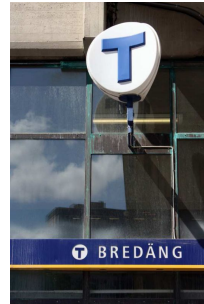

Uthyses

Unik möjlighet att etablera butik mitt i Bredängs Centrum, (fd. ICA)

Lokaltyp

Butikslokaler 1233 m²

Läge

Bredäng Centrum inviges 1965 och är ett klassiskt stadsdels centrum där den kommersiella handeln ligger runt T-banan. I projektet Fokus Skärholmen är "stadens puls i förortens grönska" i fokus. Projektet syftar till att ta hänsyn till värdefulla kvalitéer i stadsdelen och tillföra nya värden som kan utveckla och stärka stadsdelen. Det finns generella planer på att bygga 1500-2000 nya bostäder mellan Bredäng och Mälarhöjden, området "Mälarängen". Intill Sättra naturreservat vid Ålgrytevägen planeras det för ca 700-1200 nya bostäder och i Centrala Bredäng kring centrum planeras det att byggas 500-1500 nya bostäder.

Övrigt

Annonsör

FastPartner

tel. 08-402 34 73, tel. 08-760 03 48

christine.wuopio@fastpartner.se

<http://www.fastpartner.se/>






Lokal på Bredängstorget 1, 127 34 Skärholmen

FastPartner arbetar långsiktigt med att äga och förvalta fastigheter i Sveriges mest expansiva regioner. Vi är sedan 1994 noterade på Nasdaqs MidCap-lista och förvaltar idag mer än 1,2 miljoner kvadratmeter lokalyta. Vår ambition är att vara en smidig och effektiv partner för företag som vill utveckla sin verksamhet.

Våning

1


Lokal på Bredängstorget 1, 127 34 Skärholmen

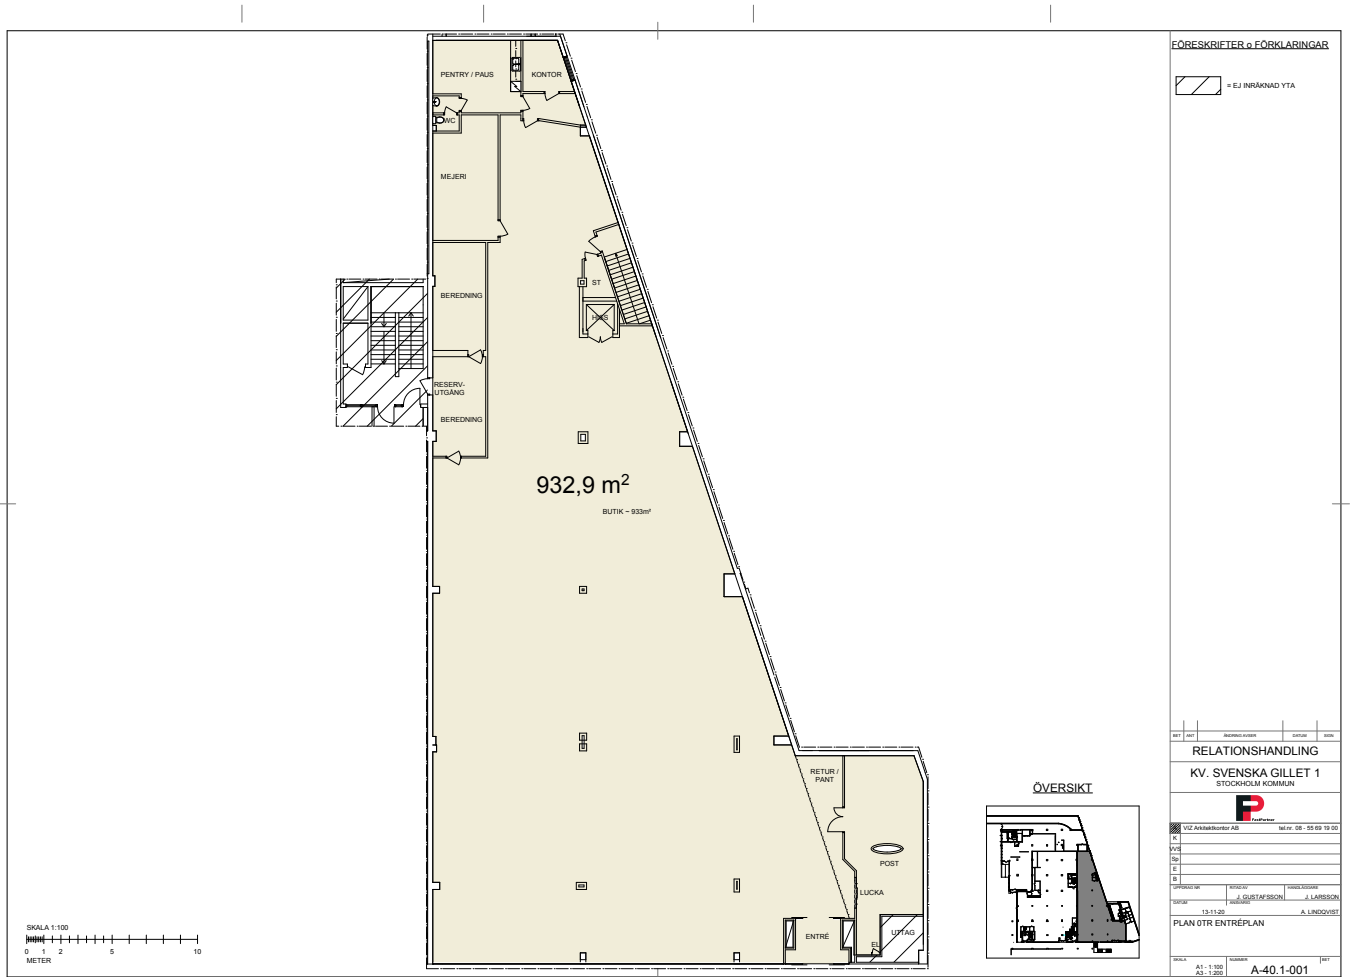


Lokal på Bredängstorget 1, 127 34 Skärholmen


FÖRESKRIFTER o FÖRKLARINGAR

 = EJ INRÄKNAD YTA

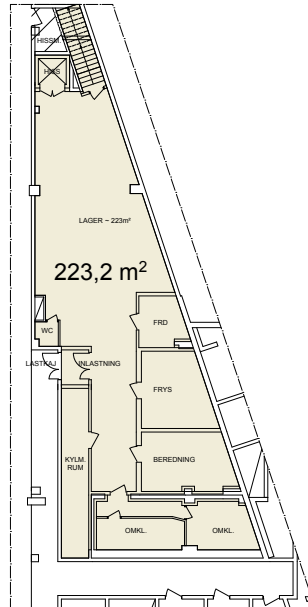

ÖVERSIKT

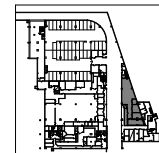

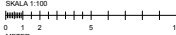SKALA 1:100

 0 1 2 5 10
 METER

RELATIONSHANDLING				
KV. SVENSKA GILLET 1 STOCKHOLM KOMMUN				
				
K				
V				
D				
E				
S				
PLAN - 1 TR KALLARE				
SKALA	A1 - 1:100	ÖVERSIKT	A-40.1-0K4	ART
	A3 - 1:200			