

Lokal på Huvudsta Allé 21, 171 73 Solna



Uthyres

Toppmodernt kontor i två plan egen entré. Öppen planlösning.
Fantastisk utsikt 5 meter från Mälarens strand.

Lokaltyp

Kontorslokaler	360 m ²
Totalyta	360 m ²



Annonsör

Shift LokalTeam Ab

info@shiftlokal.se

<http://www.shiftlokal.se>



Lokal på Huvudsta Allé 21, 171 73 Solna

Fastigheten

Hufvudsta Gård erbjuder en unik stimulerande miljö i centralt läge. Här finns kontor i gamla fina hus och här byggs nya i precis samma anda. Mitt i lantlig idyll, hästar och nära till bryggan vid stranden. Öppen yta i över plan med egen entré, "eget" hus med uteplats 10 meter från Mälaren. Lokalen har en öppen planlösning. Lokalen har ett stort konferensrum och ett fint kök med matplats. Det är fönster mot Mälaren i hela lokalen. Duschar finns i lokalen. Möjlighet till egen båtplats vid gårdens brygga.

Läge

Ljust fräscht kontor i nybyggt hus i gammal stil 5 meter från vattnet. Lokalen har en öppen planlösning blandat med enskilda rum. Det finns dusch och bastu i lokalen. Till lokalen hör en egen uteplats med fantastisk utsikt över Mälaren.

Parkering

Finns platser att hyra

Service

 
Ca 5 min till Huvudsta Centrum. Café med lunchservering i området, gångavstånd till Pampas Marina Sjökörg som har öppet även under vintern.

Kommunikation



Ca 5 min till T-bana

Övrigt


En helt unik miljö med möjlighet att få tillgång till båtplats vid bryggan. Hyra 2500 kr per kvm



Lokal på Huvudsta Allé 21, 171 73 Solna

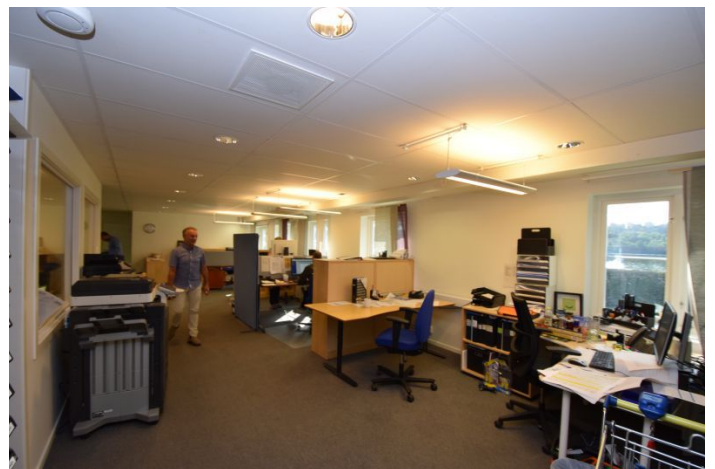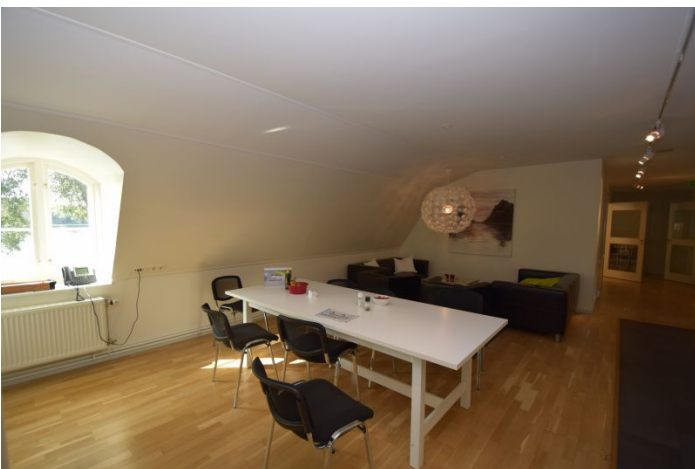

Lokal på Huvudsta Allé 21, 171 73 Solna

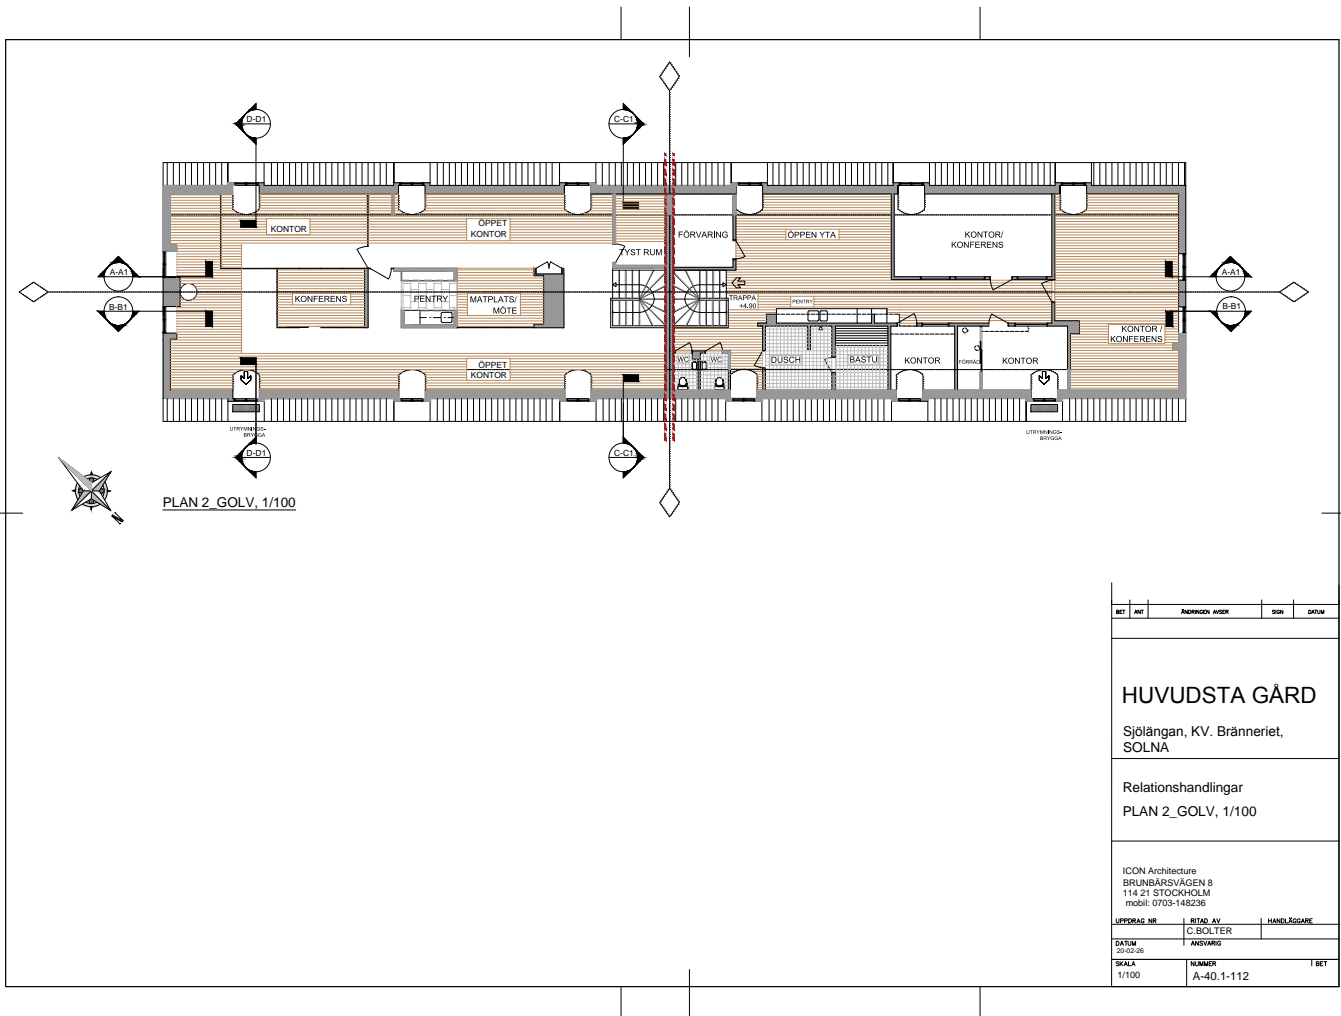

HUVUDSTA GÅRD				
Sjölången, KV. Bränneriet, SOLNA				
Relationshandlingar PLAN 2_GOLV, 1/100				
ICON Architecture BRUNSBÄRSVÄGEN 8 114 21 STOCKHOLM mobil: 0703-148236				
1/100	A-40.1-112			