

Lokal på Libro ringväg 27, 752 28 Uppsala



Uthyres

Möjlighet att förhyra väldisponerad lokal för lager/verkstad.

Lokaltyp

Produktionslokaler	172 m ²
Lagerlokaler	172 m ²
Totalyta	172 m ²



Annonsör

Stendörren Fastigheter AB

tel. 08 518 331 10

nathalie.hakansson@stendorren.se

 
<http://www.stendorren.se>





Lokal på Libro ringväg 27, 752 28 Uppsala

Övrigt

Möjlighet att förhyra väldisponerad lokal för lager/verkstad.




Lokal på Libro ringväg 27, 752 28 Uppsala

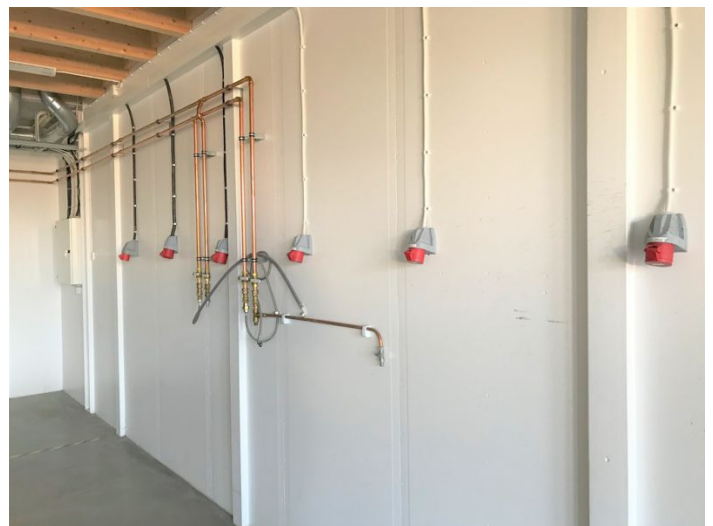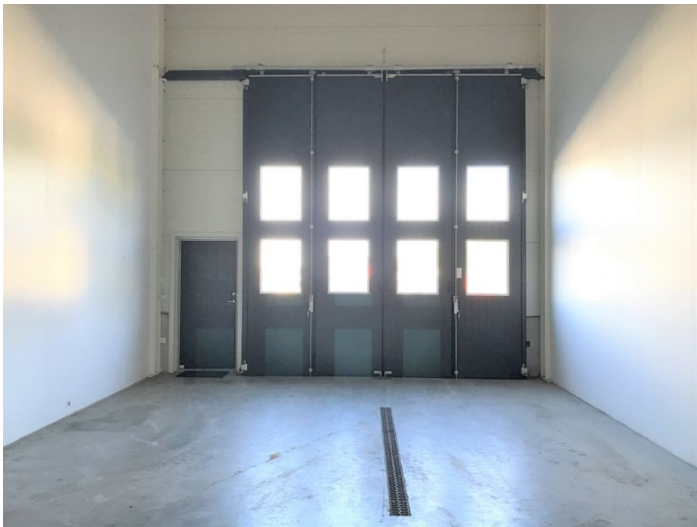


Lokal på Libro ringväg 27, 752 28 Uppsala

Ritning - 4991-07, Bilaga 1

Sida 1 av 1

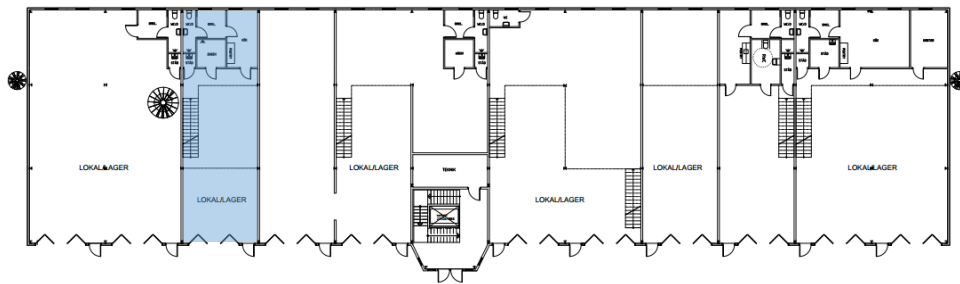

MARKPLAN

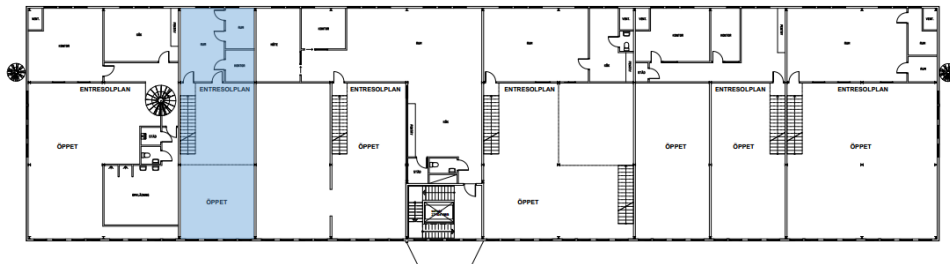

ENTRESOLPLAN

RELATIONSHANDLING
LIBROBÄCK 21:3
UPPSALA KOMMUN

[Signature box]

Signatur Hyresvärd/Hyresgäst