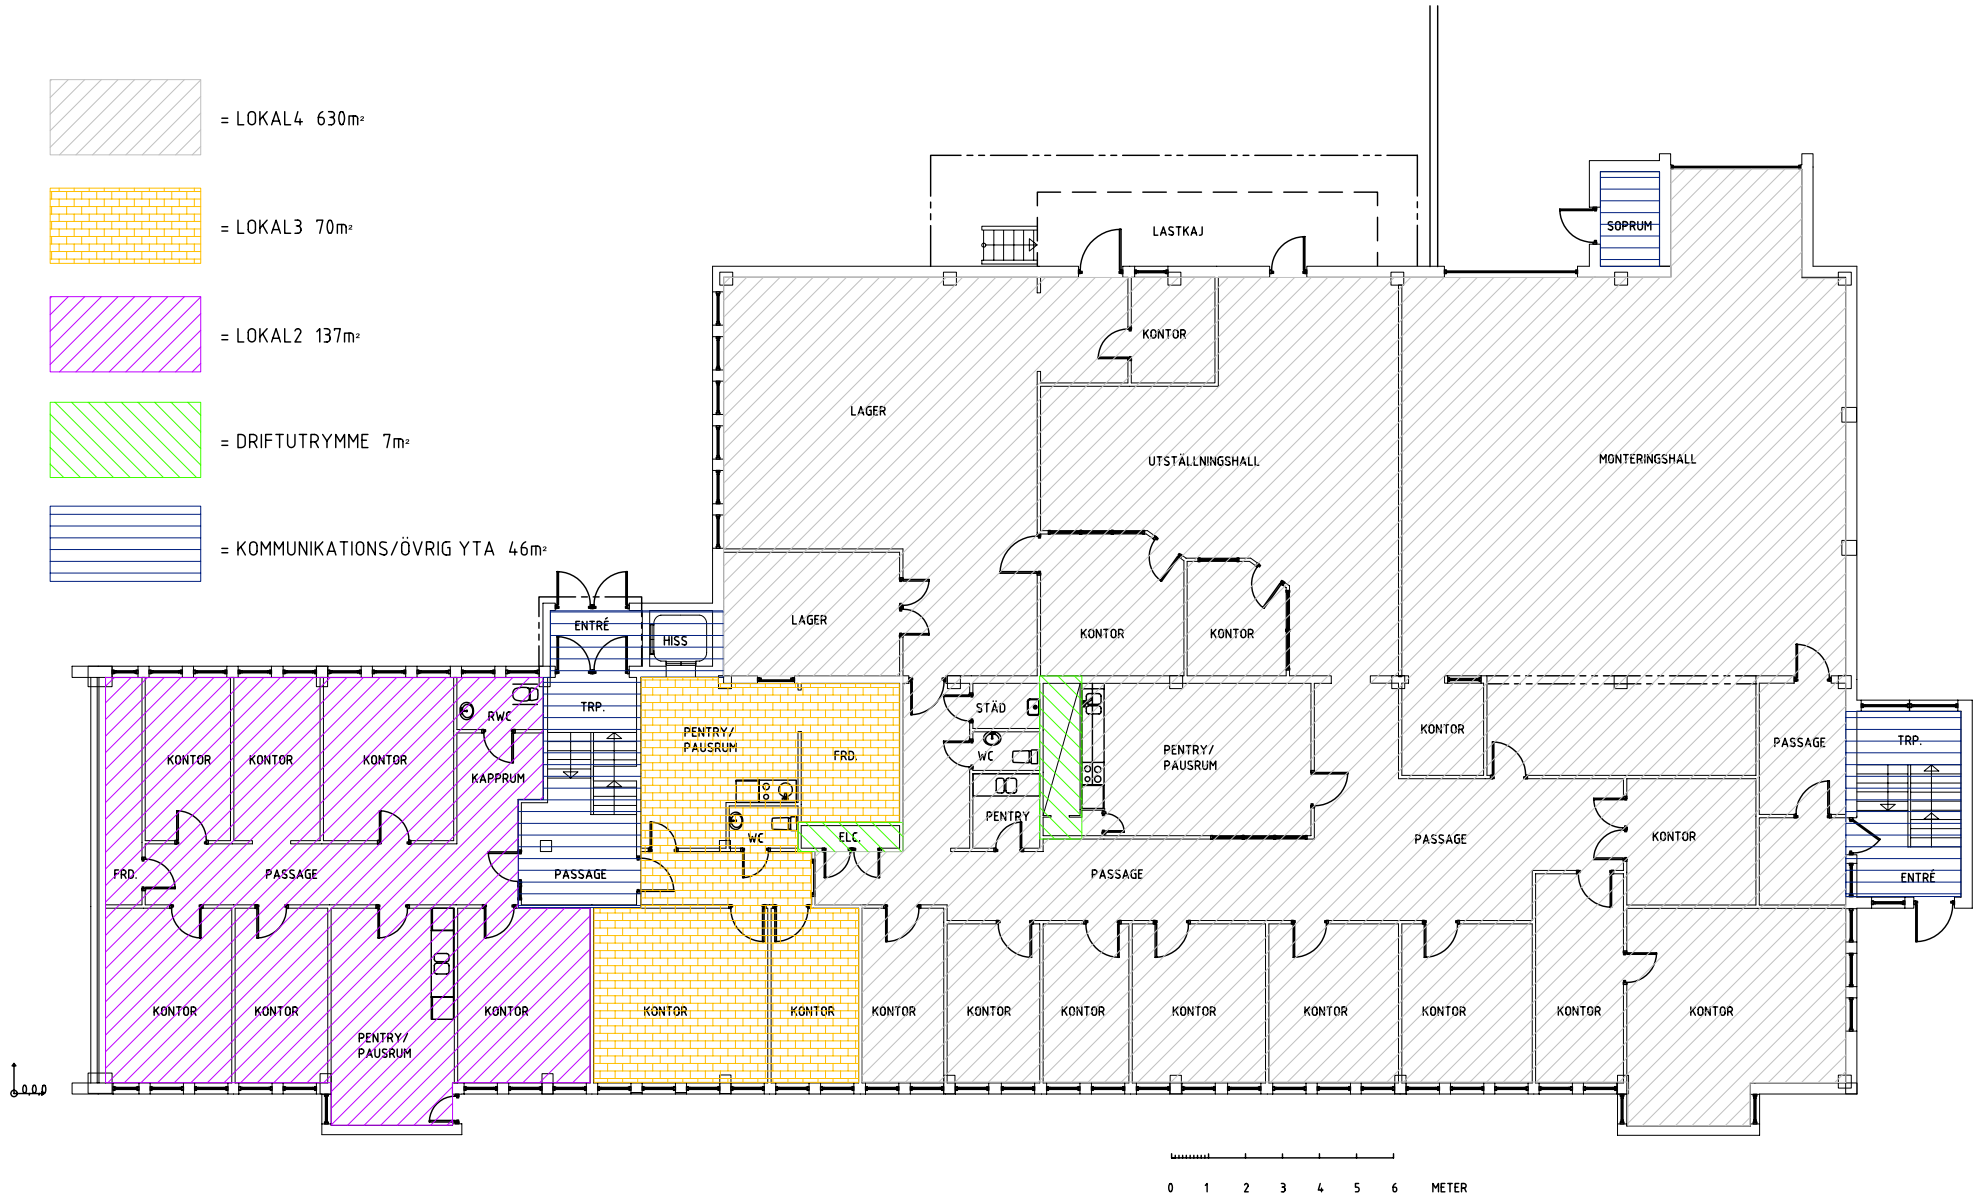

RELATIONSRITNING

URSPRUNGLIG ARKITEKT:	BET	ANT	ÄNDRINGEN AVSER	SIGN	DATUM
etab Englund Teknik AB Mälvägen 1 - 178 36 EKERÖ T.08 730 25 28 - tommy.etab@telia.com	KV DAMSKON 3 HUS A PLAN 002 YT-RITNING				
RITAD AV, KONSTRUERAD AV: JL	HANDLÄGGARE: Tommy Englund		SKALA A1 1:100		
DATUM: 2007-10-01	ANSVARIG: Tommy Englund		ARBETSNUMMER	RITNINGSNUMMER: A30-A:002	ÄNDR BET